CONTRE-TORPILLEURS D'ESCADRE

ARQUEBUSE & ARBALÈTE

CONSTRUITS SUR LES PLANS PRIMITIFS DE MM. A. NORMAND & Cie

Plan de Tuyautage.

Compartiments des chaufferies.

Échelle 1/10

Coupe au couple 14 arrière. Chauff. Are.

Regardant vers l'arrière.

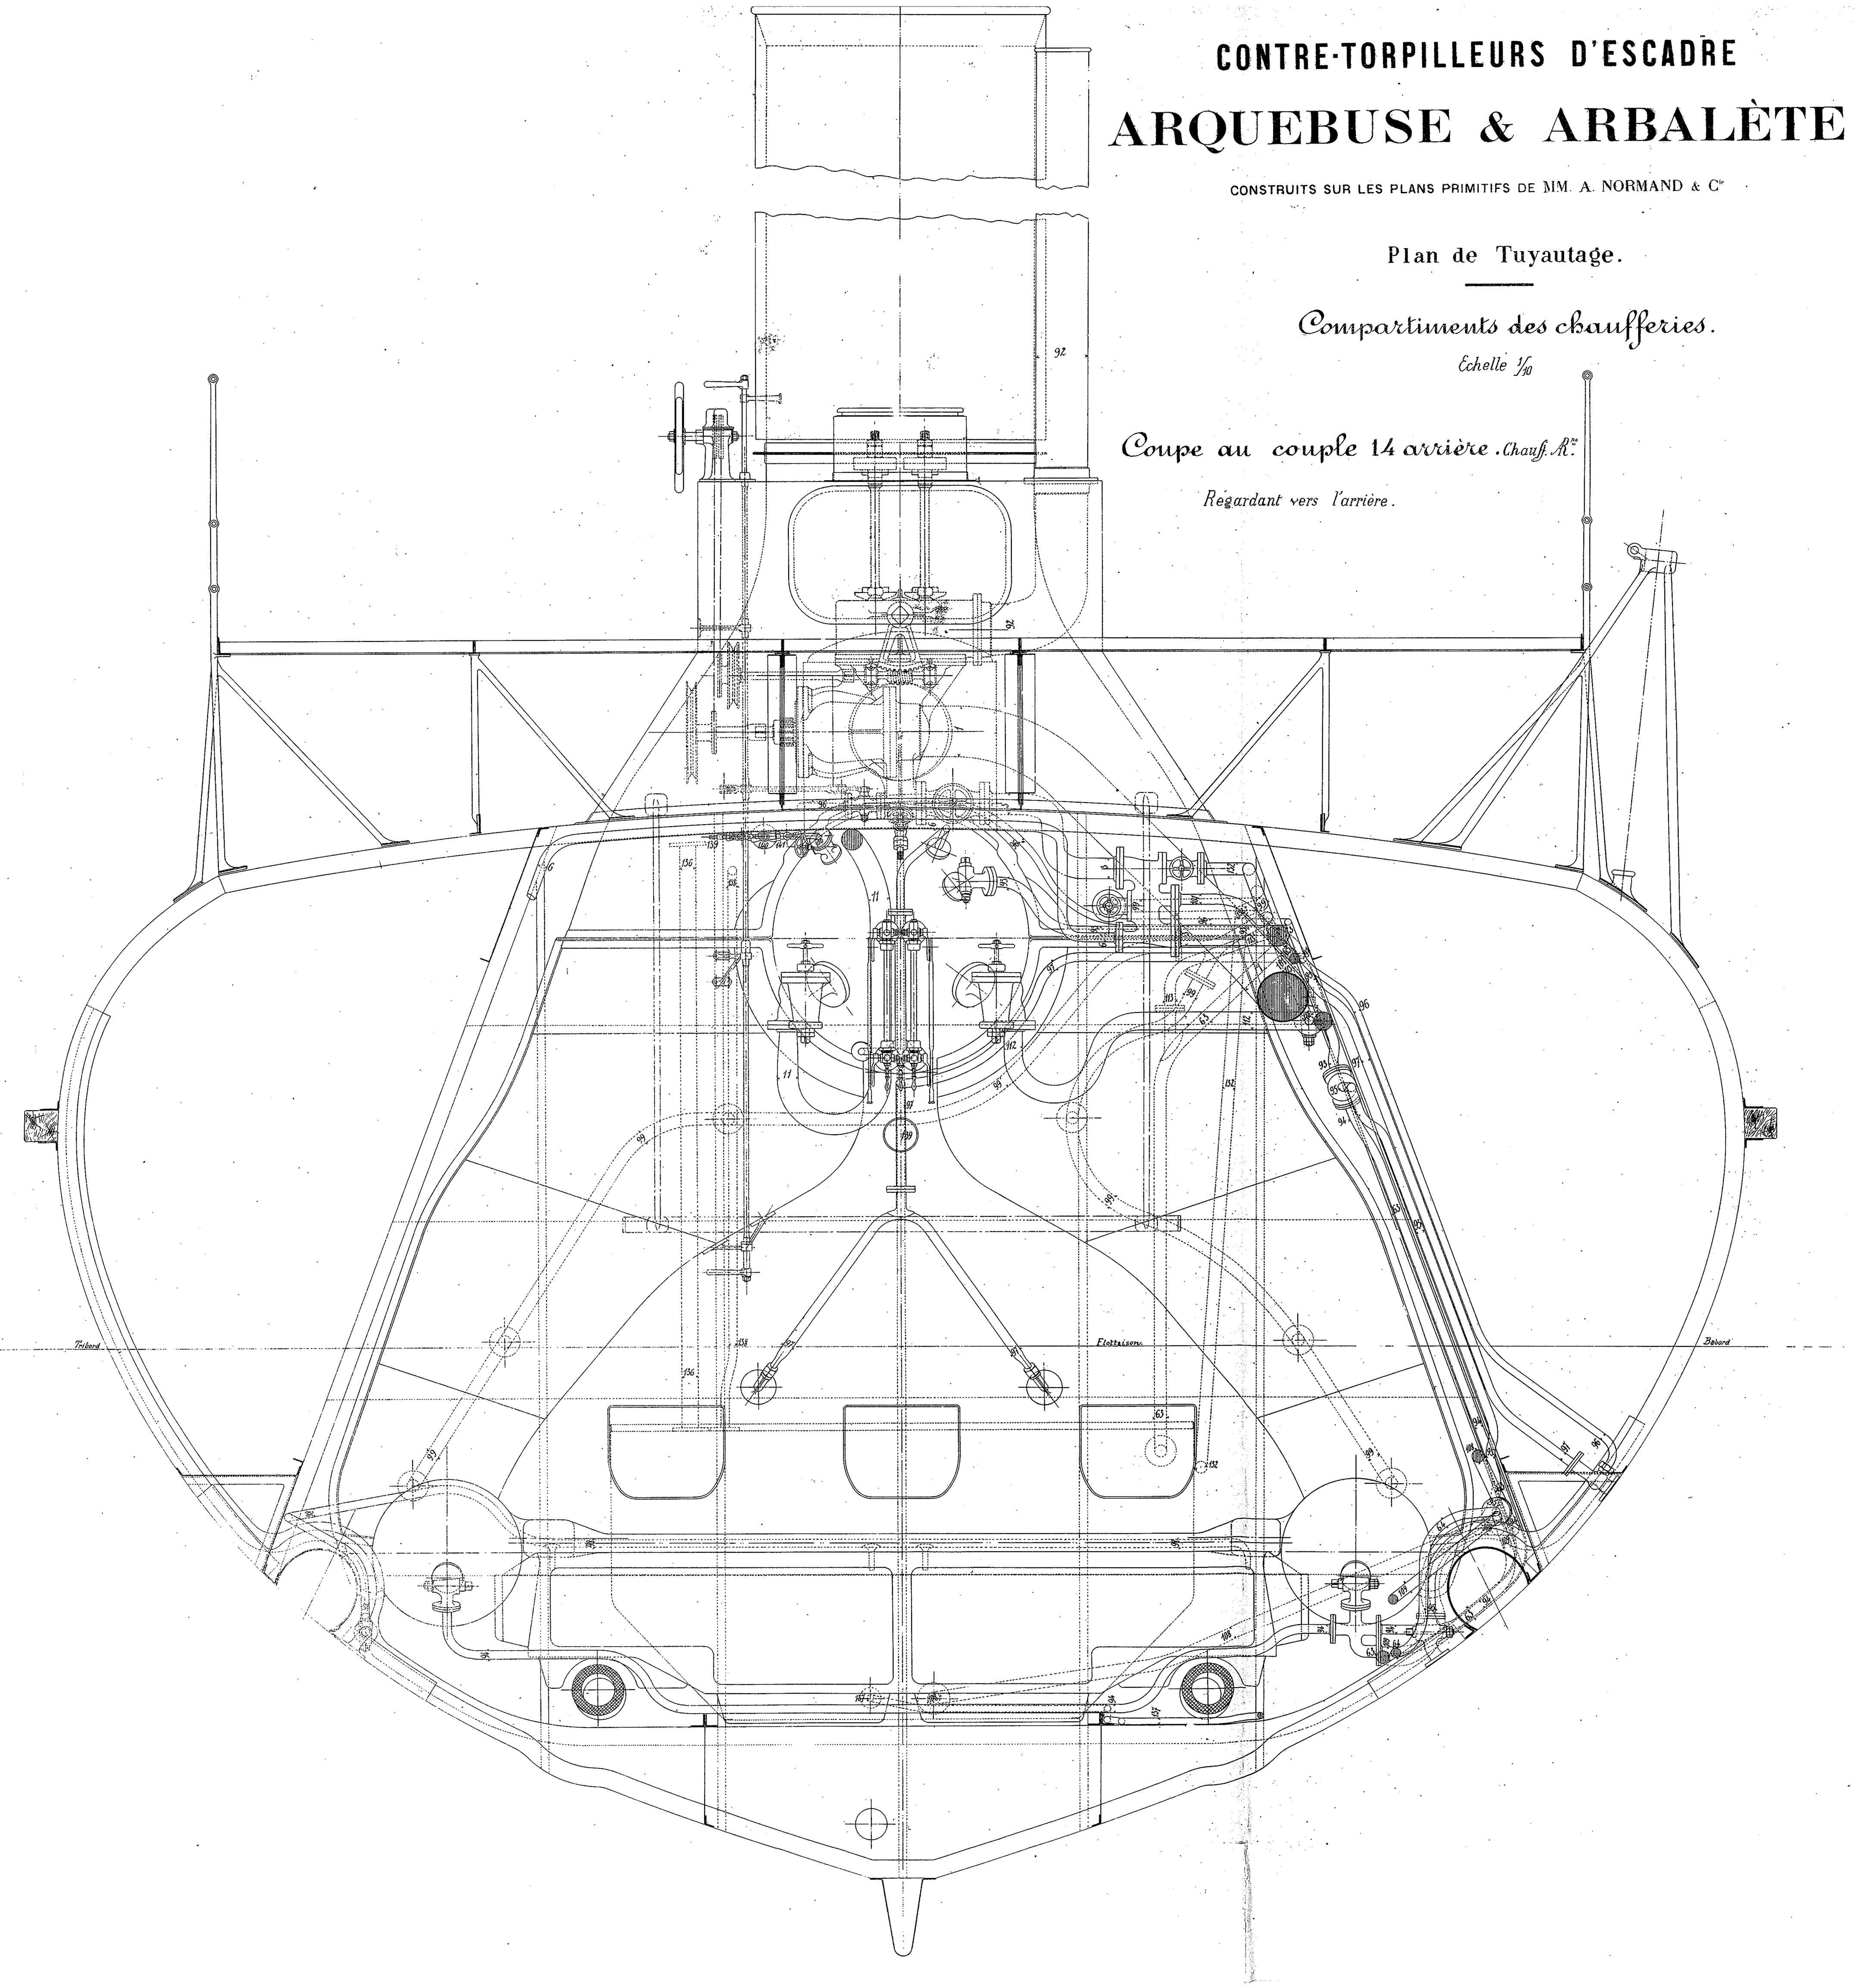

Coupe longitudinale. Chaufferie arrière.

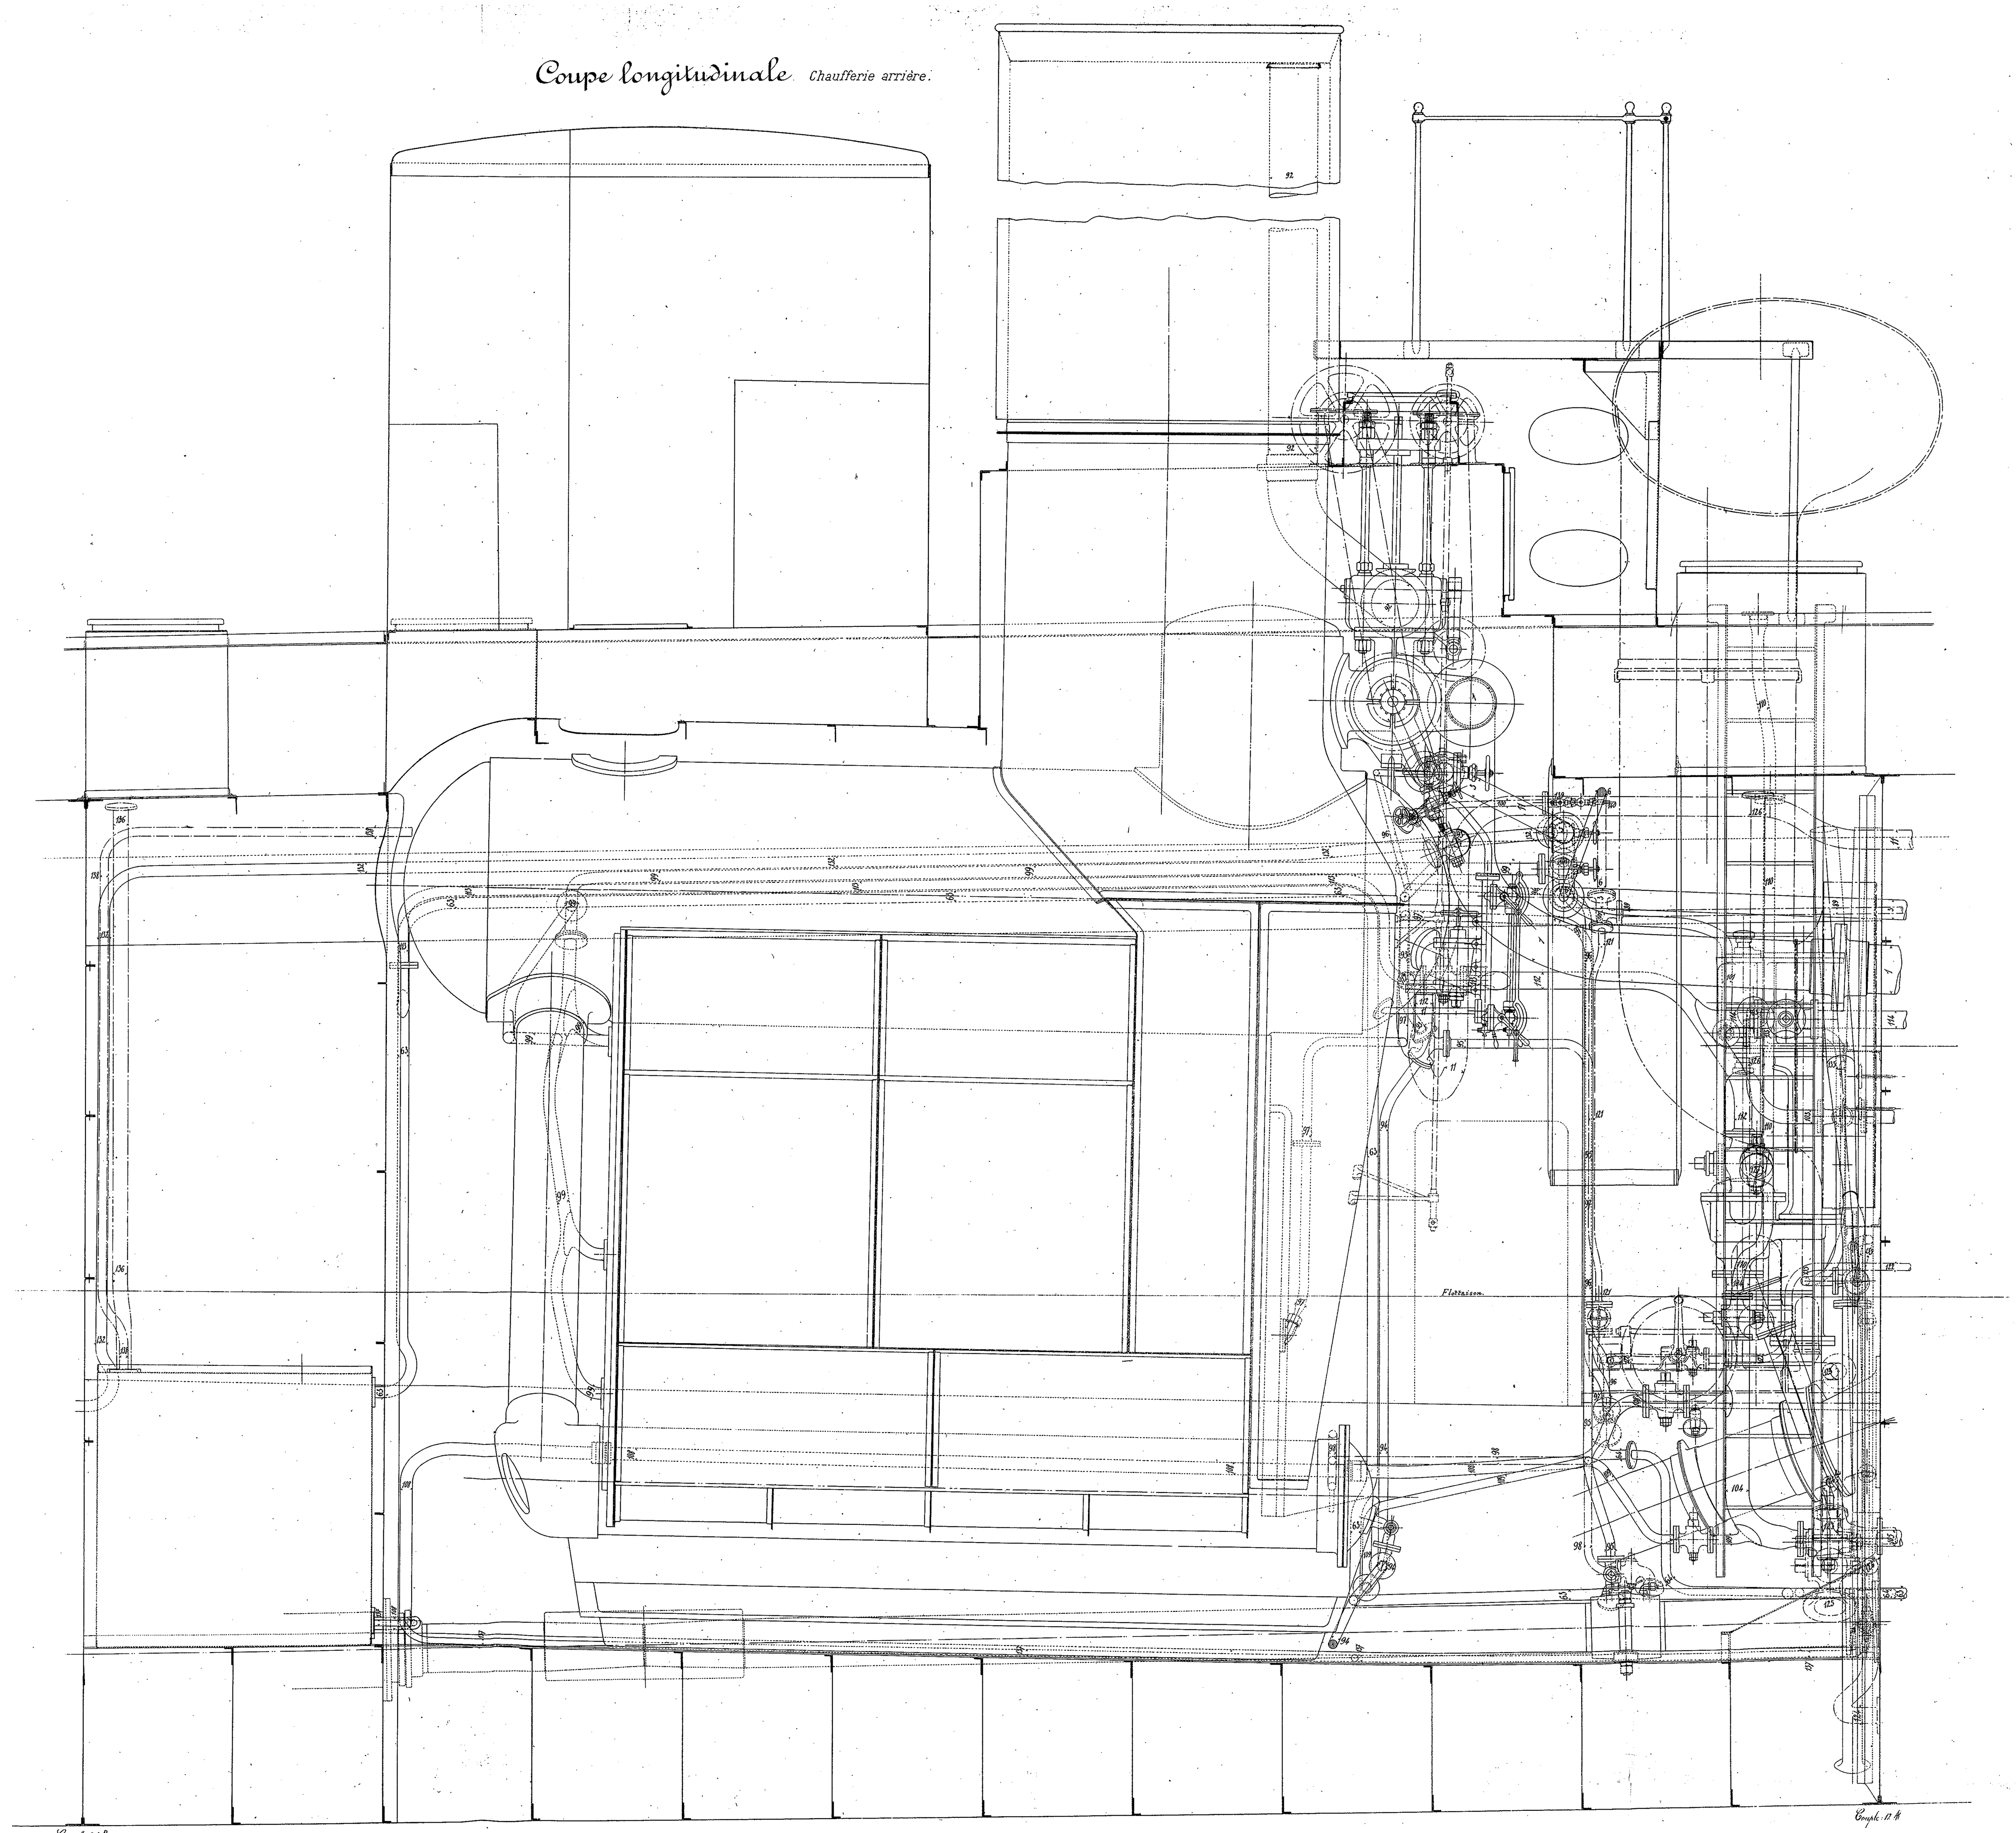

Cloison avant. Chaufferie arrière.

Regardant vers l'avant.

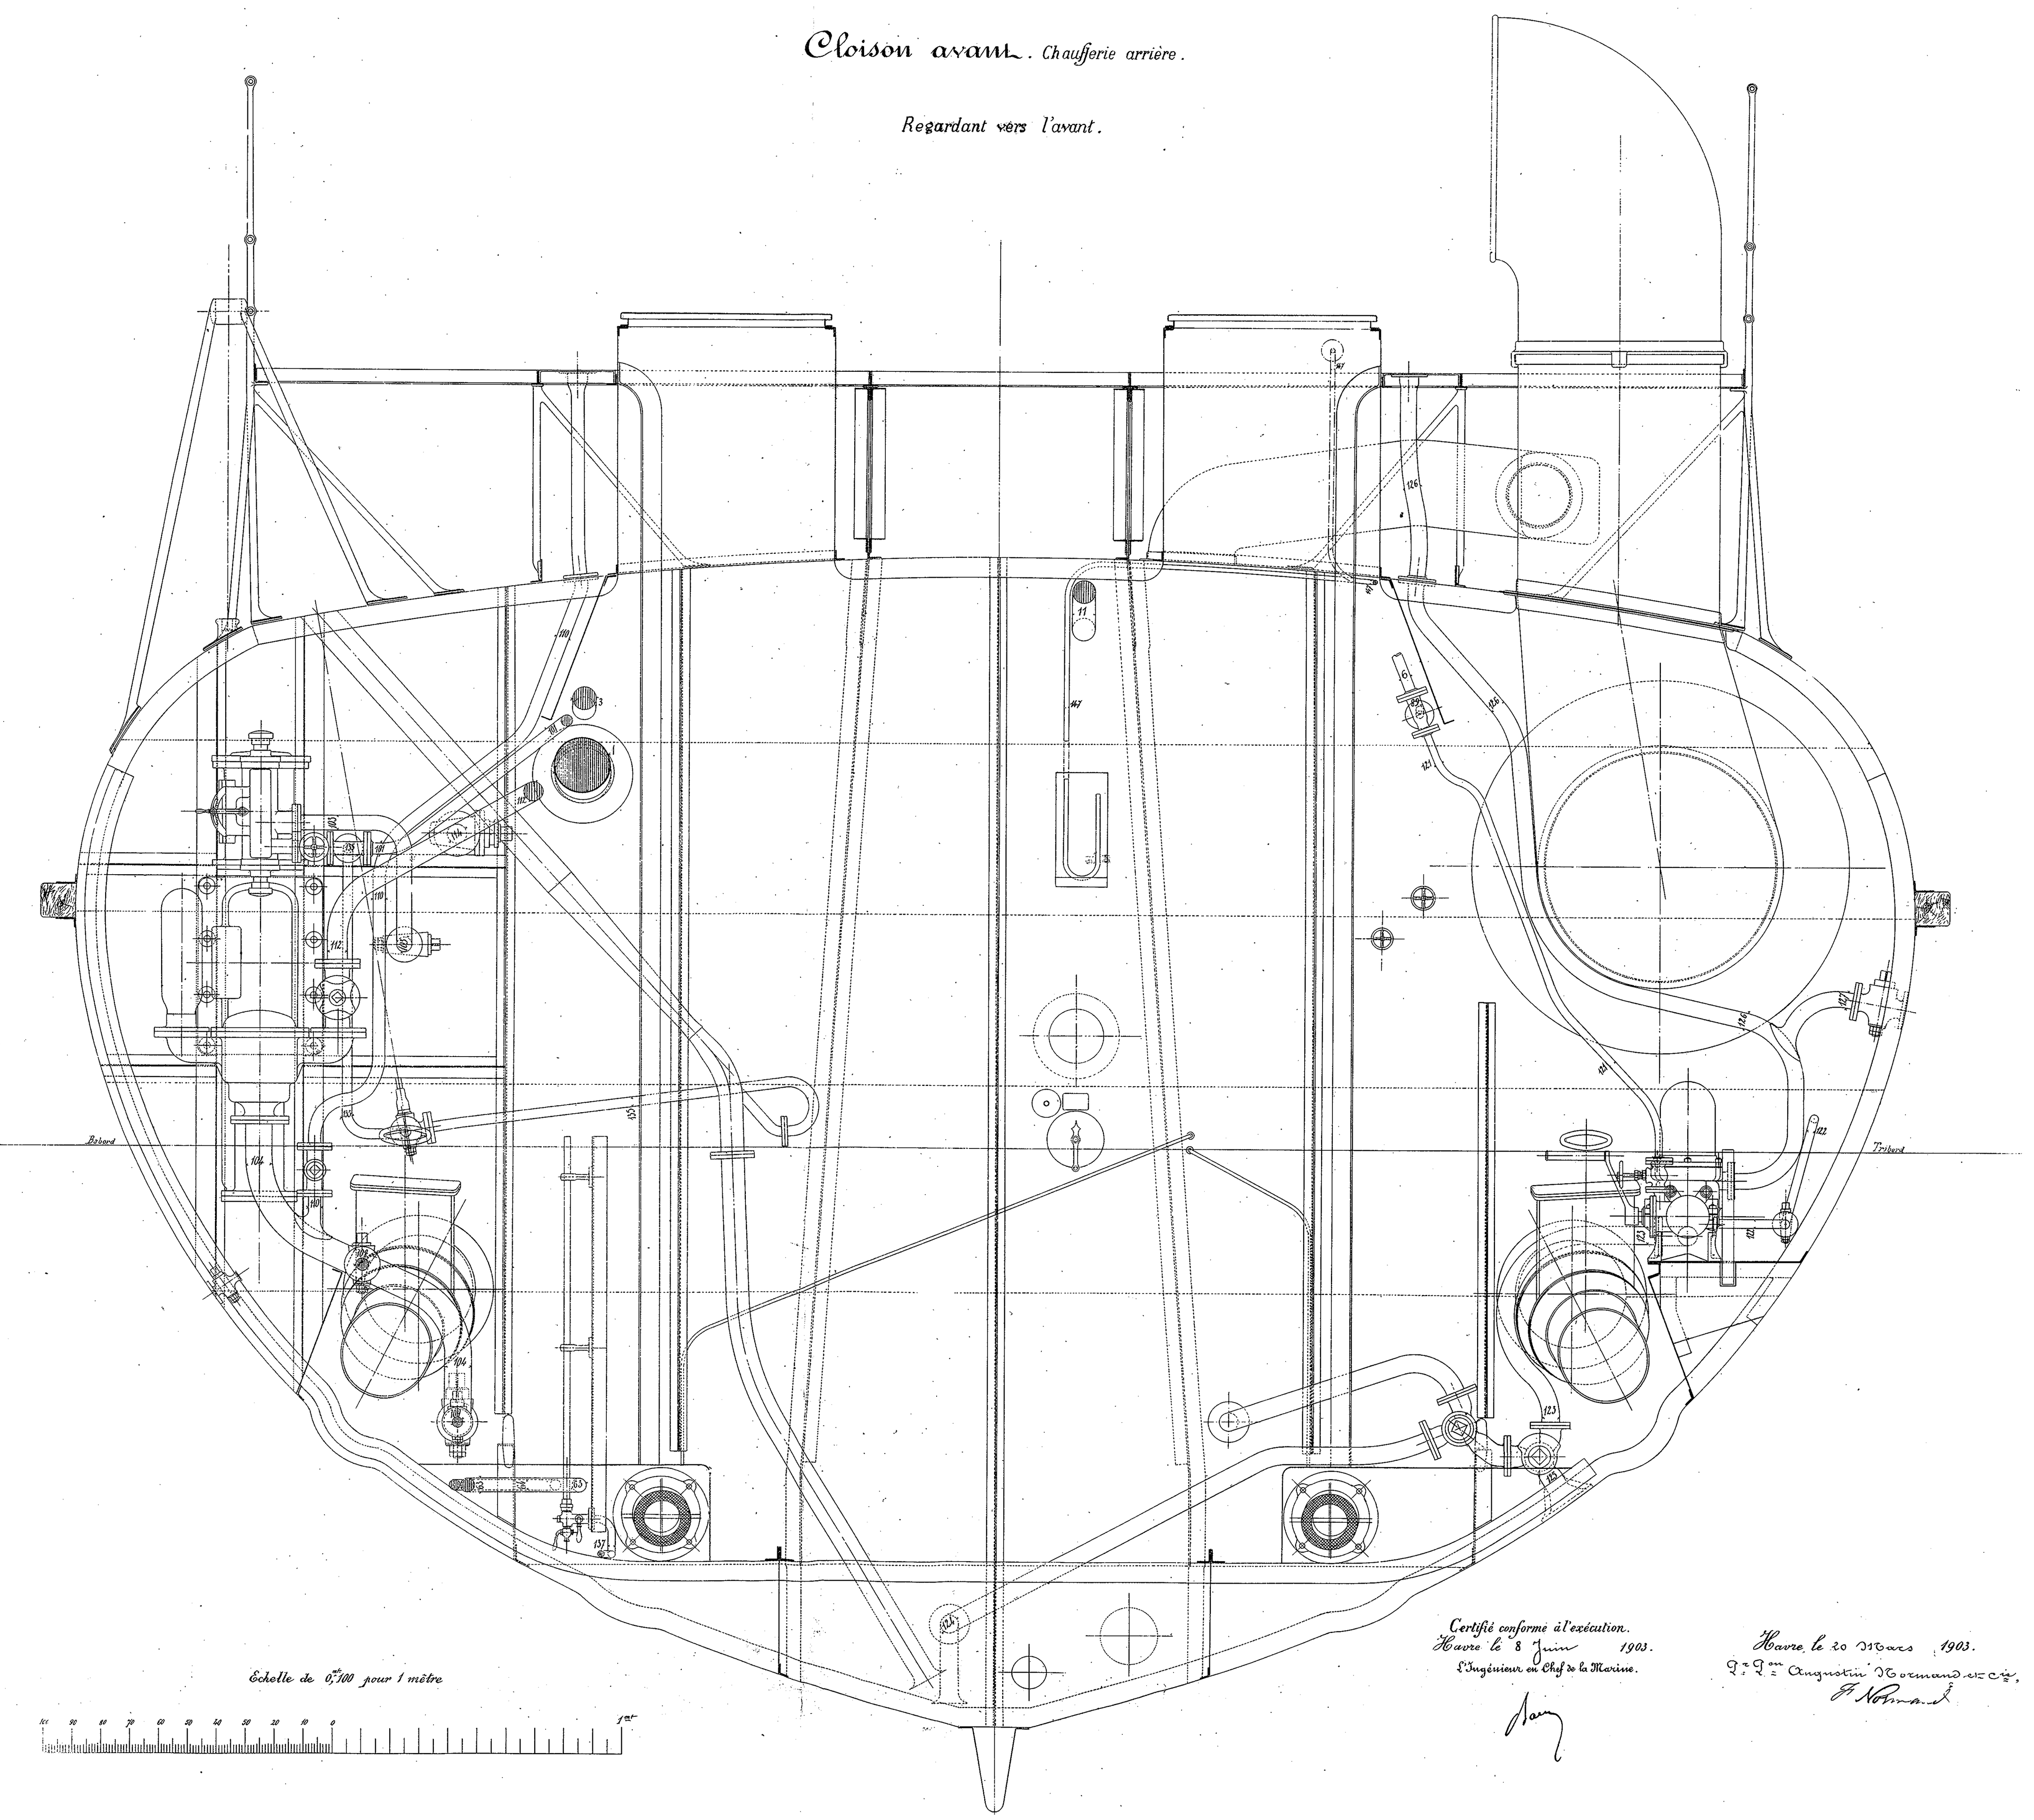

Échelle de 0m,100 pour 1 mètre

Certifié conforme à l'exécution.
Havre le 8 Juin 1903.
L'Ingénieur en Chef de la Marine.

Havre le 20 Mars 1903.
P. P. on Augustin Normand et Cie,
A. Normand